MACHINE AVANT TRIBORD

Coupe longitudinale par l'Axe

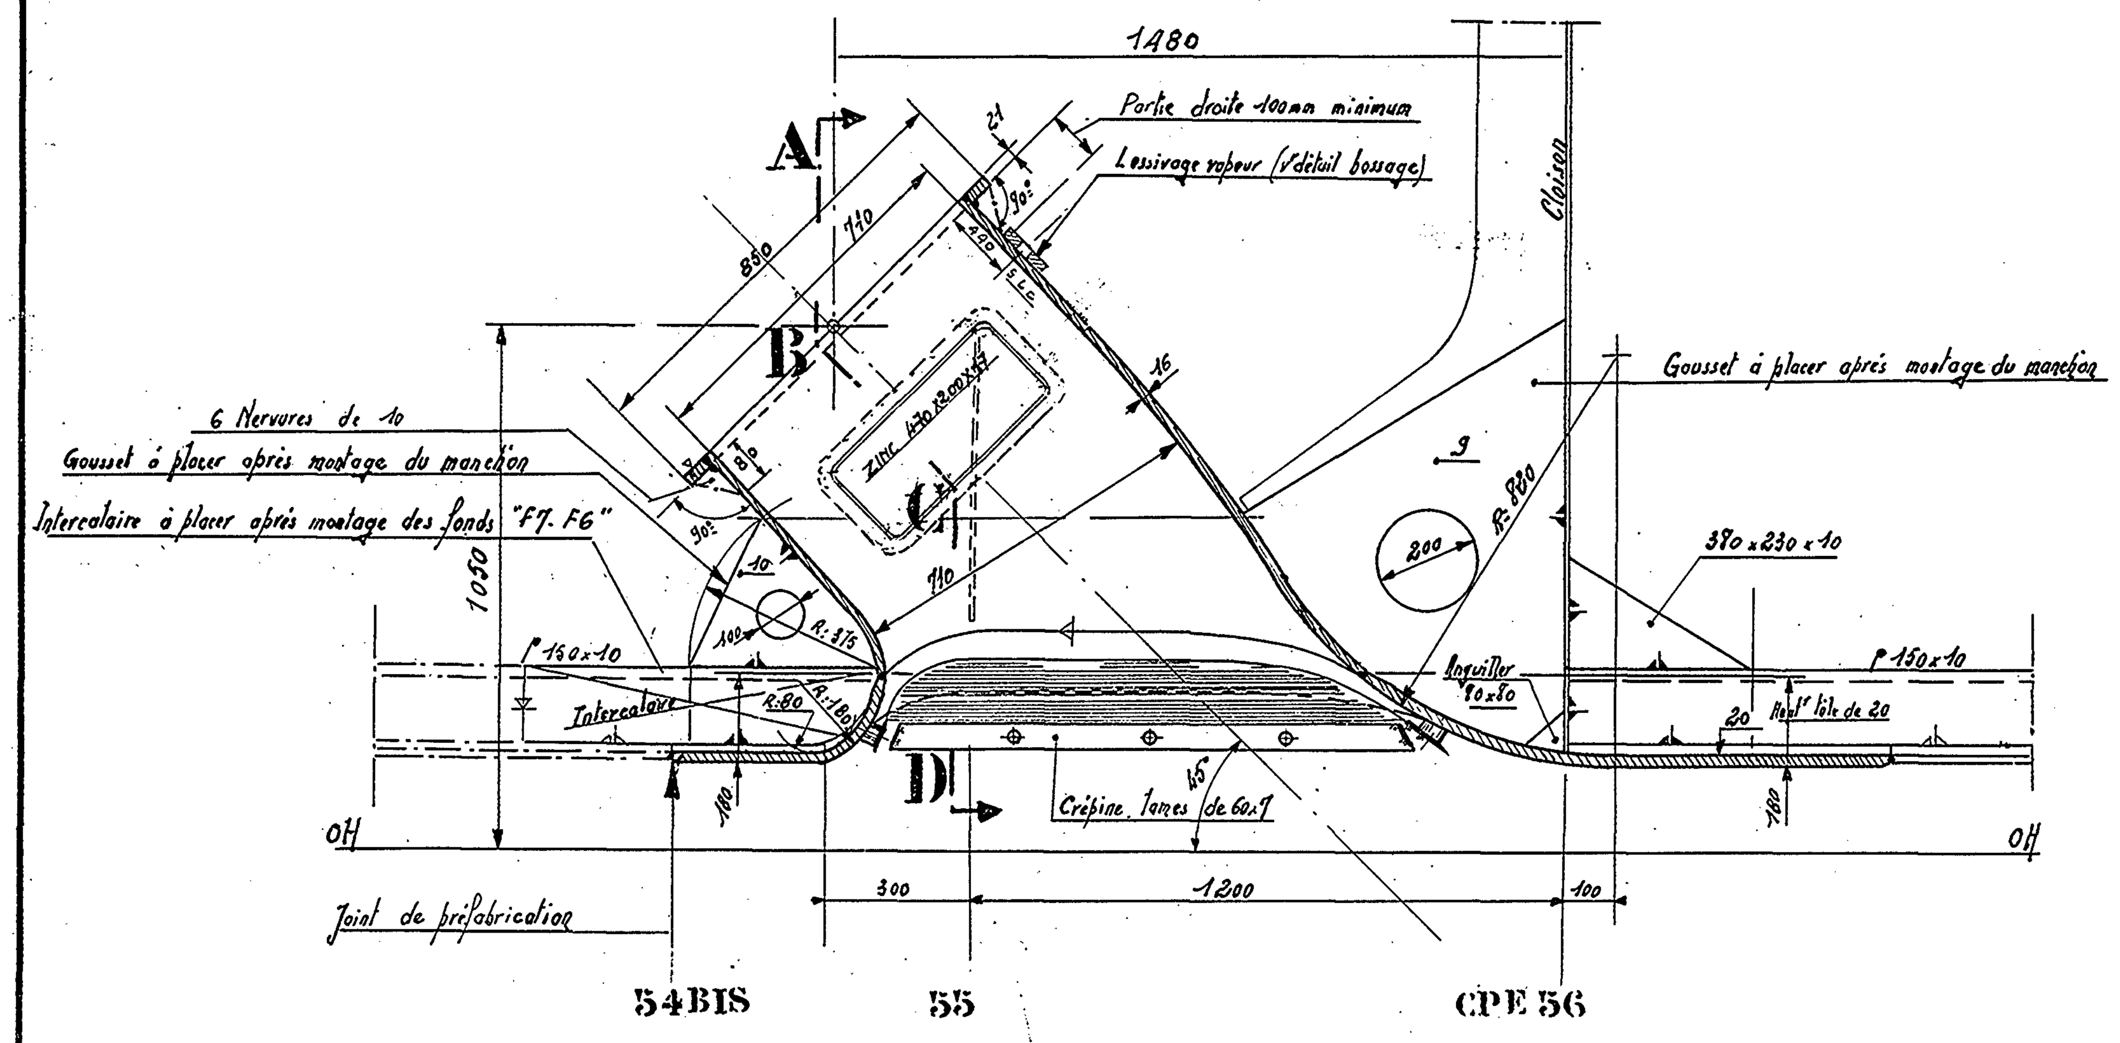

Coupe transversale "ABCD"

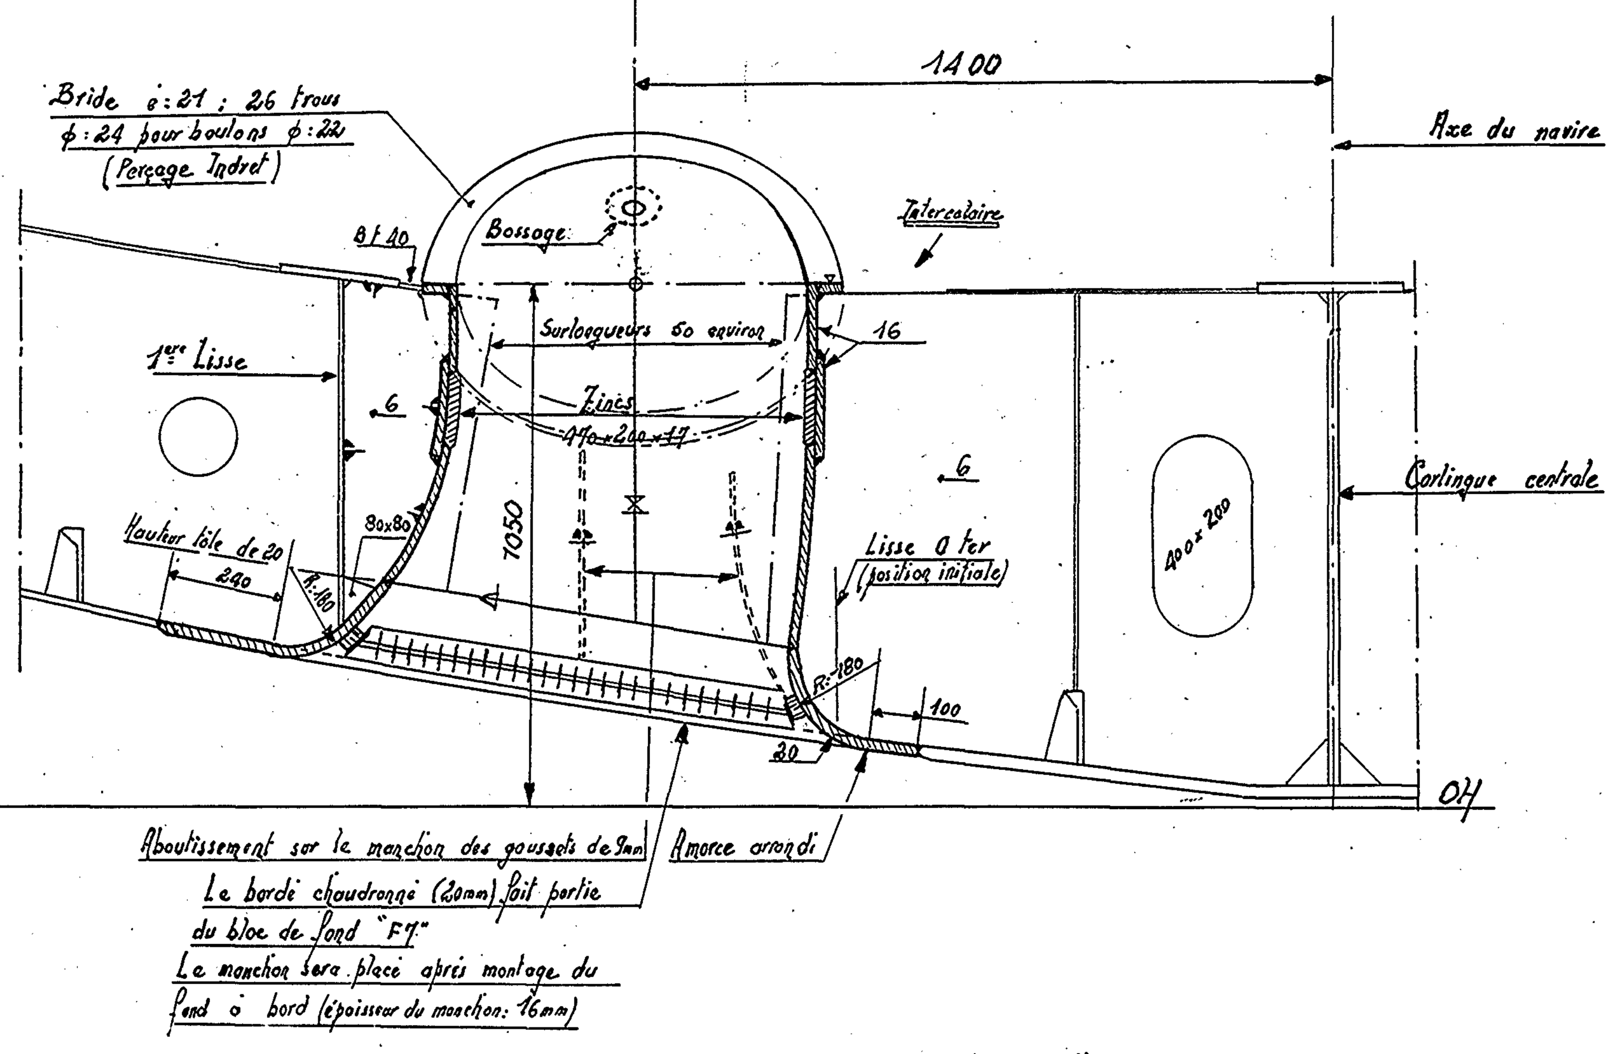

Vue par dessus

Pour le Manchon Coupe au dessus de la Crépine

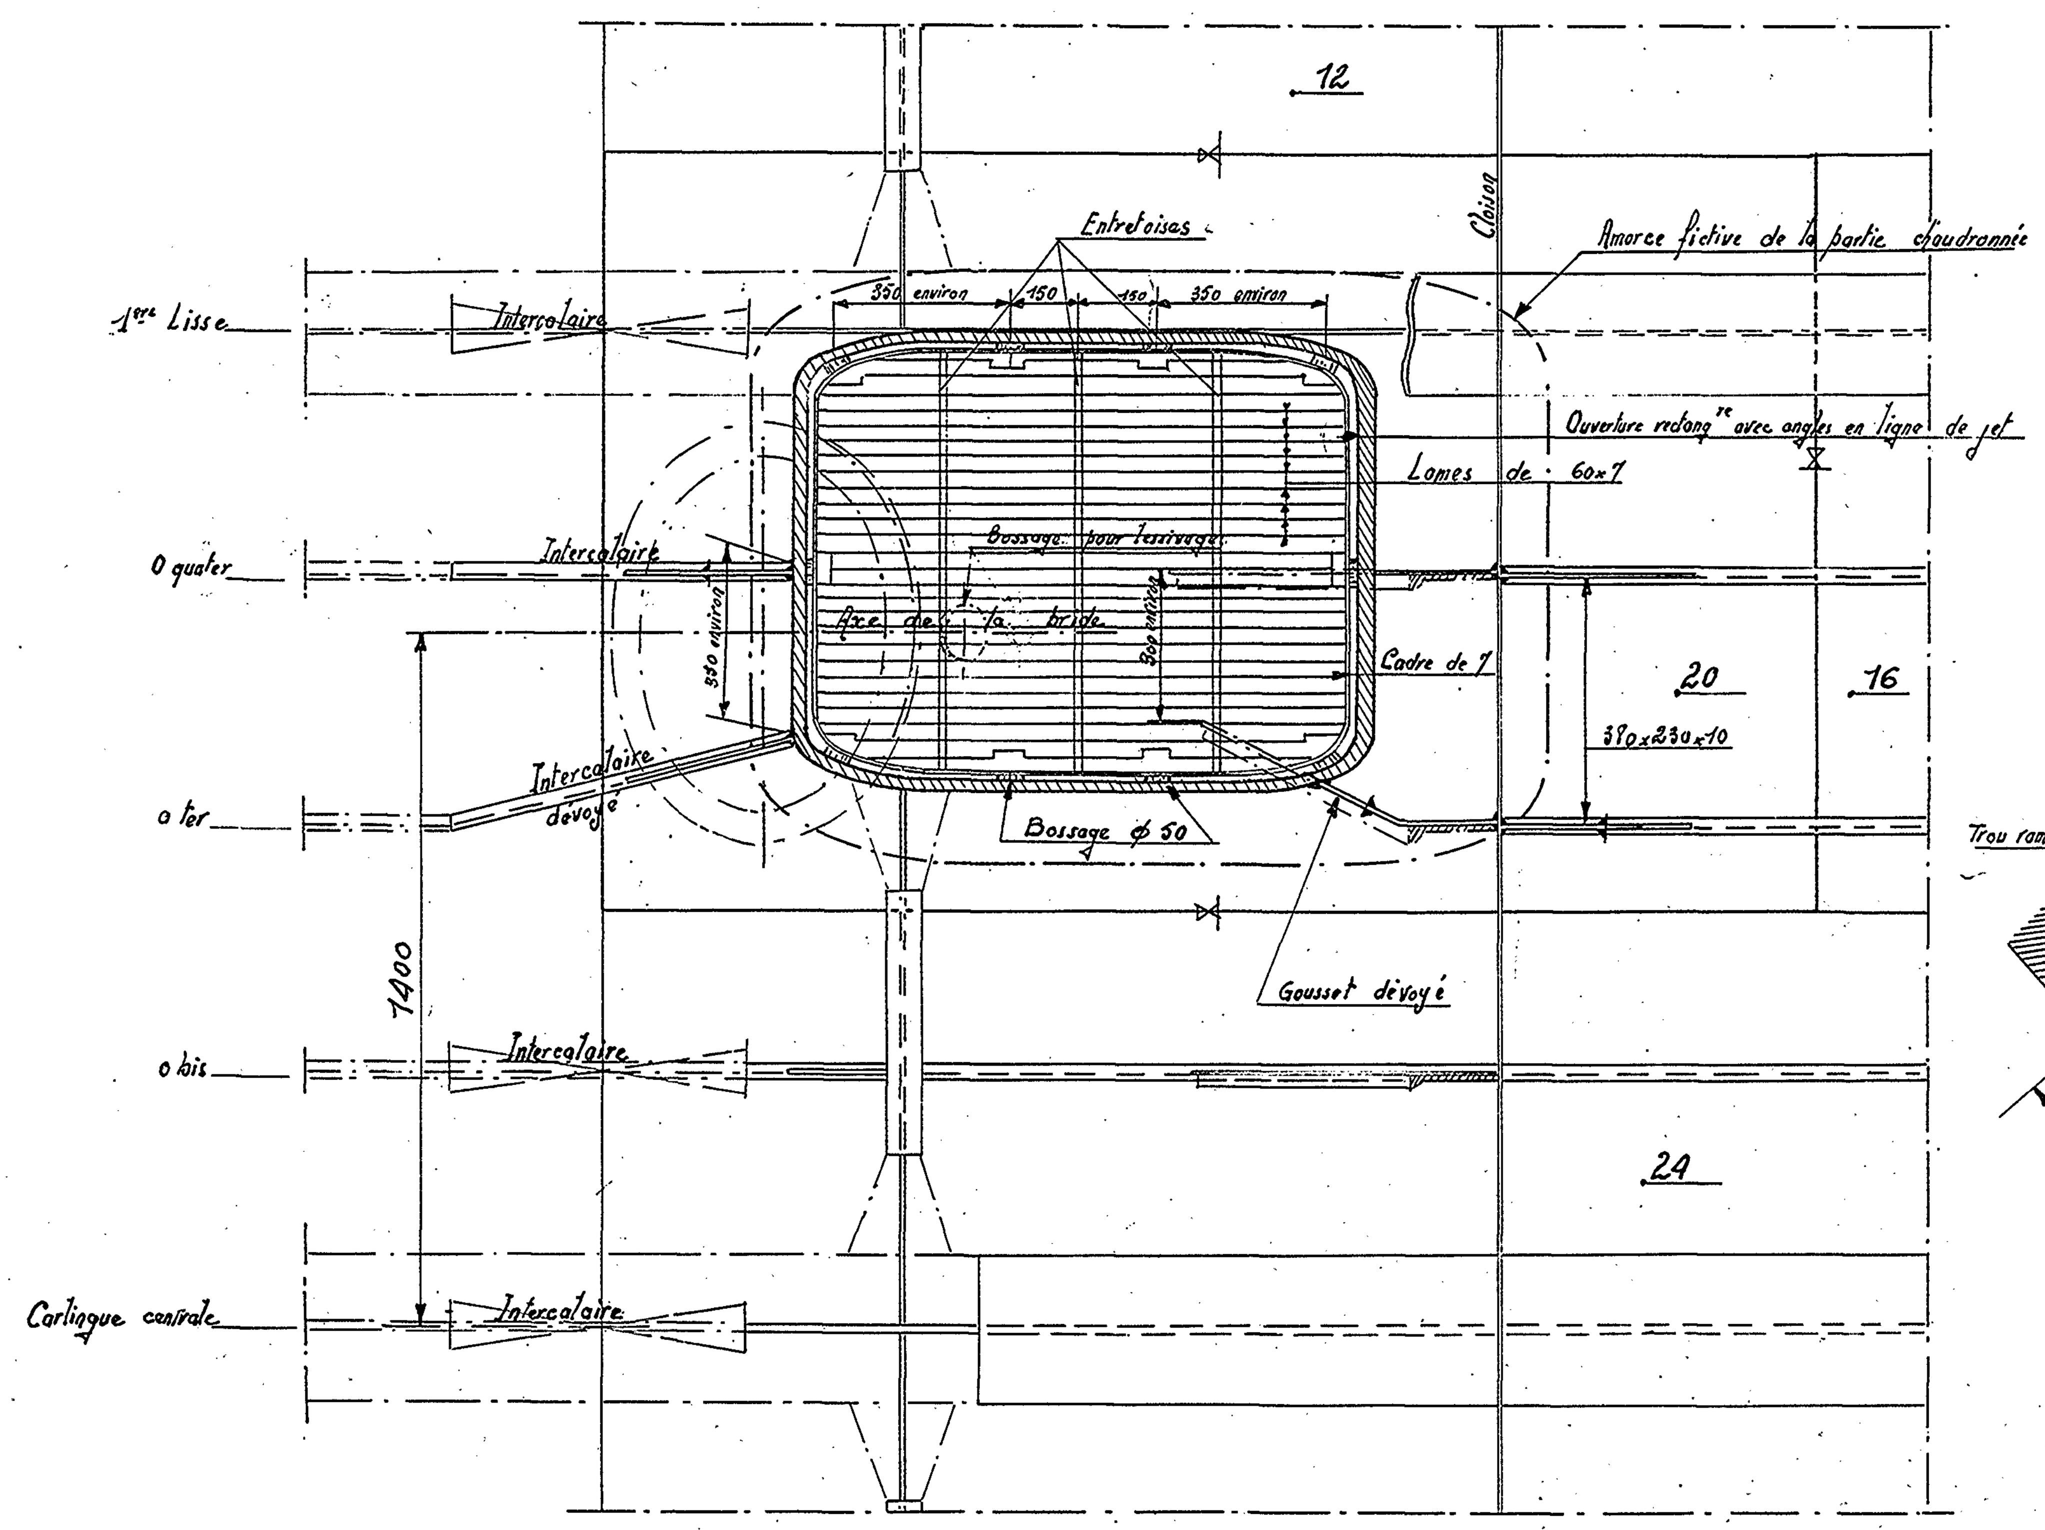

Ensemble du Bloc de Fond "F7"

Echelle 1/100

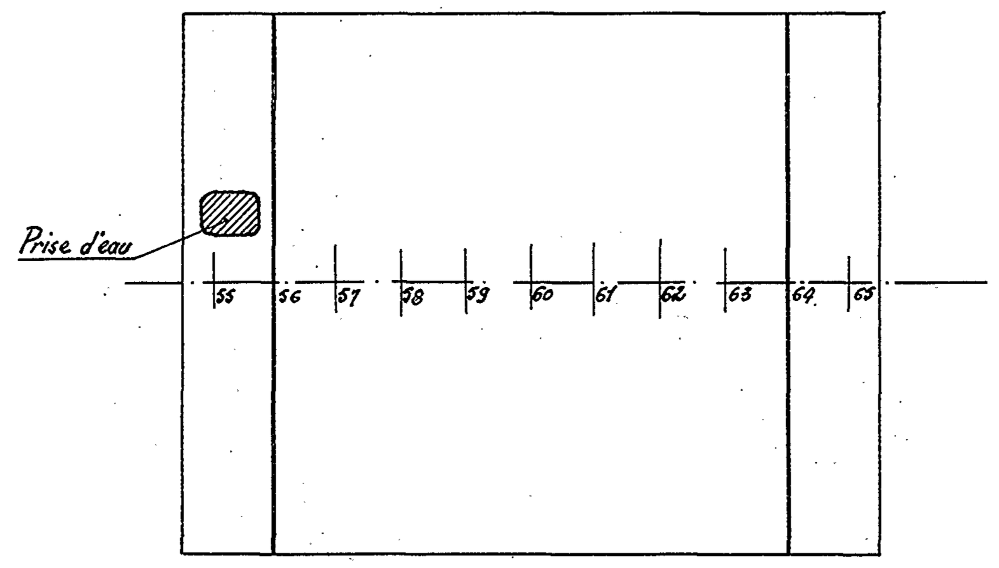

Rapport Section utile / Section vanne = 2.06
Zincs rapport 0.40.

Bossage

Lessivage à la Vapeur

Nombre : 1

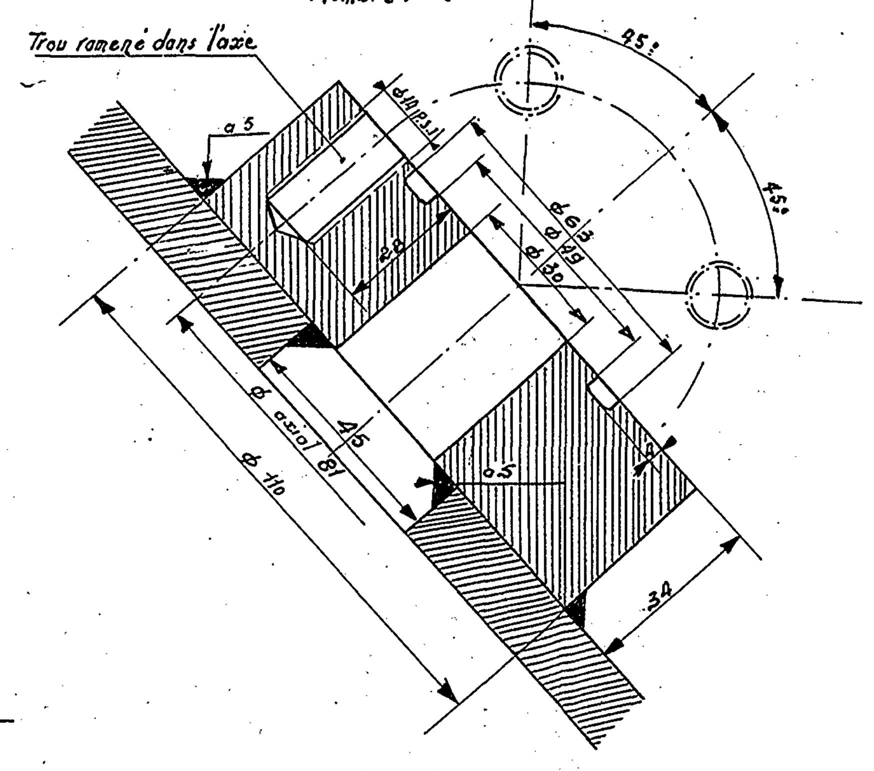

Escorteurs d'escadre

TYPE SURCOUF

Construits à LORIENT
sur les plans du Service Technique des Constructions et Armes Navales

2ème Tranche

MACHINE AVANT

ENTRÉE D'EAU DE CIRCULATION DU CONDENSEUR PRINCIPAL

Conforme à l'exécution
(à la date du 1-1 1957)

Echelle 1/100 1/1

L'Ingénieur en Chef
du Génie Maritime PICARD

L'Ingénieur en Chef
du Génie Maritime CAUCHY
Chef de la Section des Const^ons Neuves

L'Ingénieur Général
du Génie Maritime CASTELLAN
Directeur des Constructions et Armes Navales